

BESTANDSPLAN
WOHNHAUSANLAGE
WIEN 14, WOLFERSBERGGASSE 9-11
GST. 344/1, 344/3, 345 EZ. 144
GST. 344/2, 344/4 ~~EZ. 2873~~
KAT. GEM. HÜTTELDORF

1:100

C_S

39

BLOCK 2 STIEGE 5-8 KELLER U. ERDGESCH.

GRUNDEIGENTÜMER
BAUWERBER GEM. SIEDL. "AICHFELD" GES. M. B. H.



Handwritten signature

PLANVERFASSER: ARCH. DIPL. ING. CARL AUBÖCK

WIEN 7, BERNARDOG. 23

DIPL. ING. HARRY GLÜCK

WIEN 8, LANGE GASSE 8

23. April 1969

BAUFÜHRER: STADTBAU-LEITER
DIPL. ING. HANS FÜCK

WIEN XII, THURNGASSE 41

Wiener Magistrat

Magistratsabteilung 87

Bau-, Feuer- und Verkehrspolizei

Bez. X - Wien im Innern

Der Bauzusageabteilung ist das Gebäude gelegen

M. A. 374/1 V. Wolkersdorf


Wiener am 5. April 1969

F. d. Abteilungsleiter


Handwritten signature

Senatsrat

BLOCK 2 ERDGESCHOSS

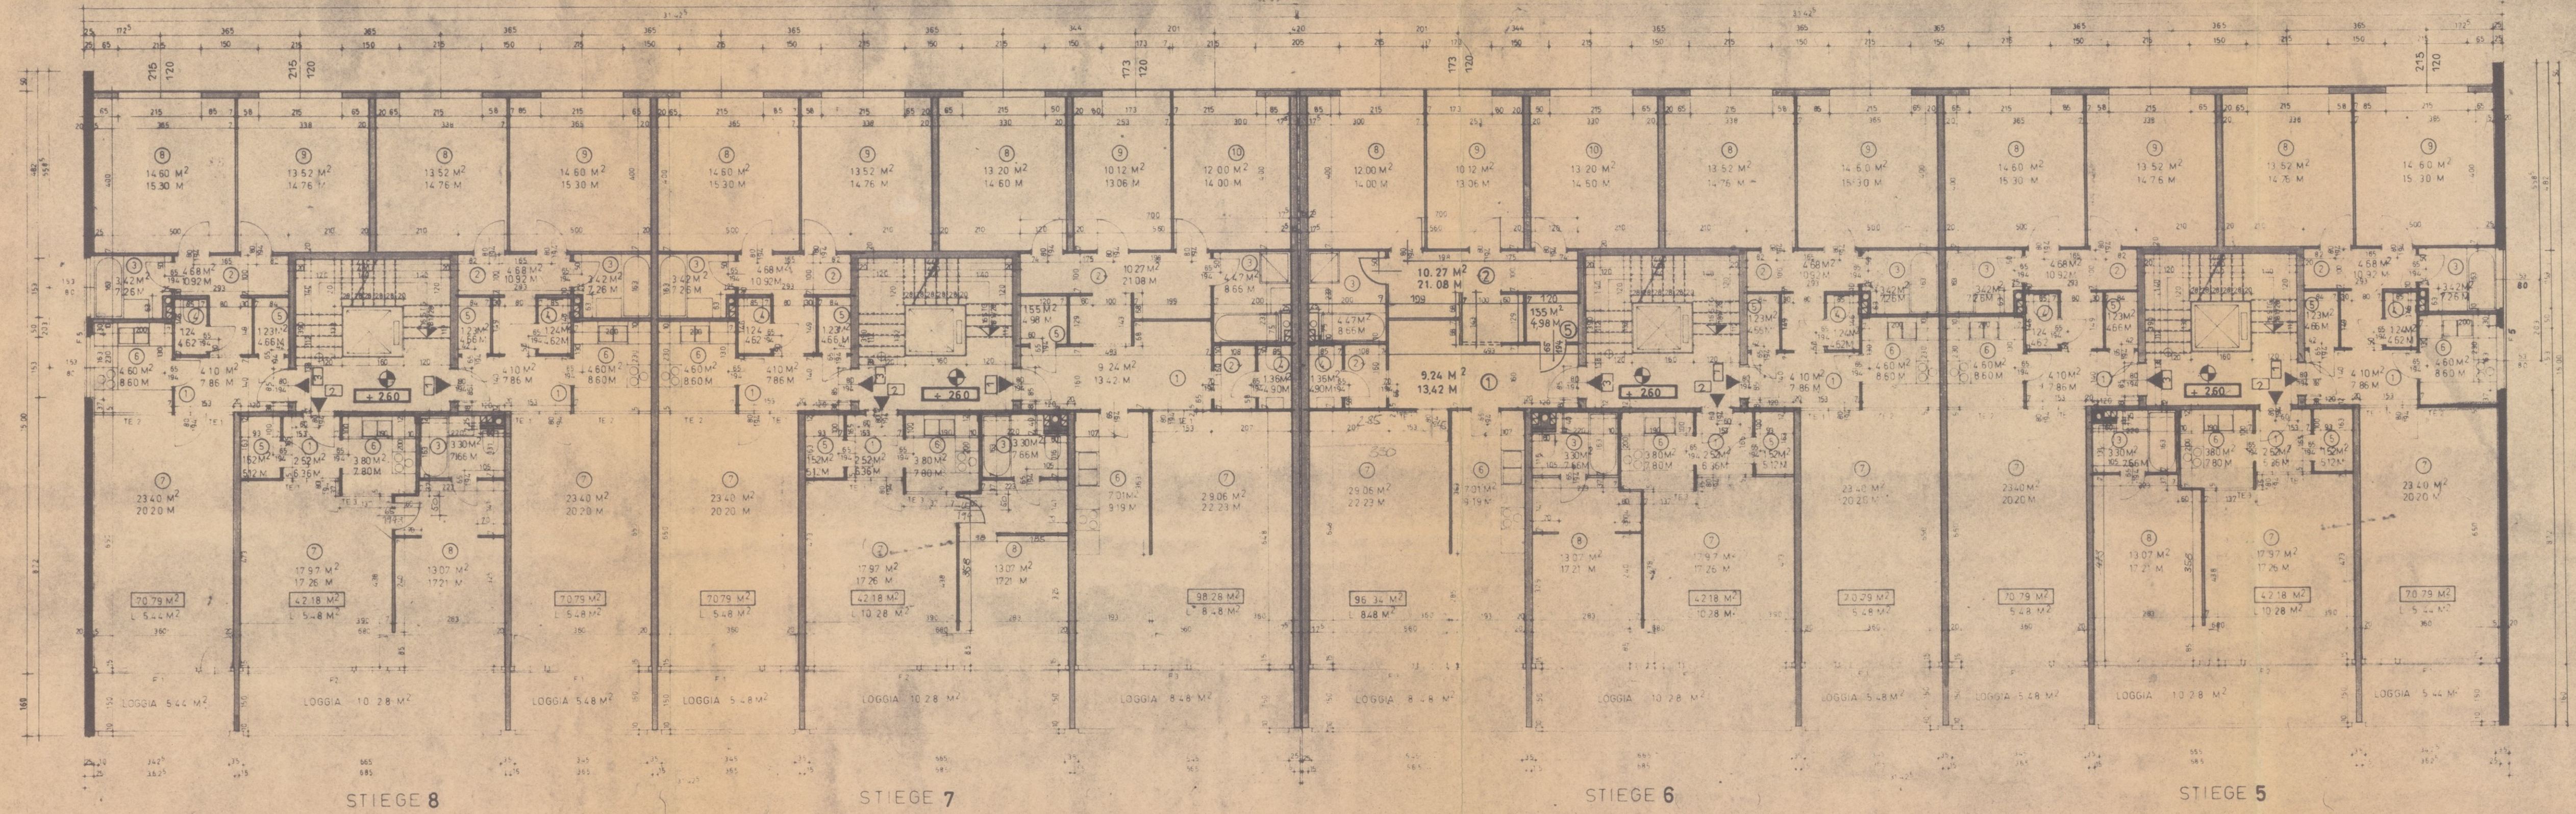

BLOCK 2 KELLERGEESCHOSS

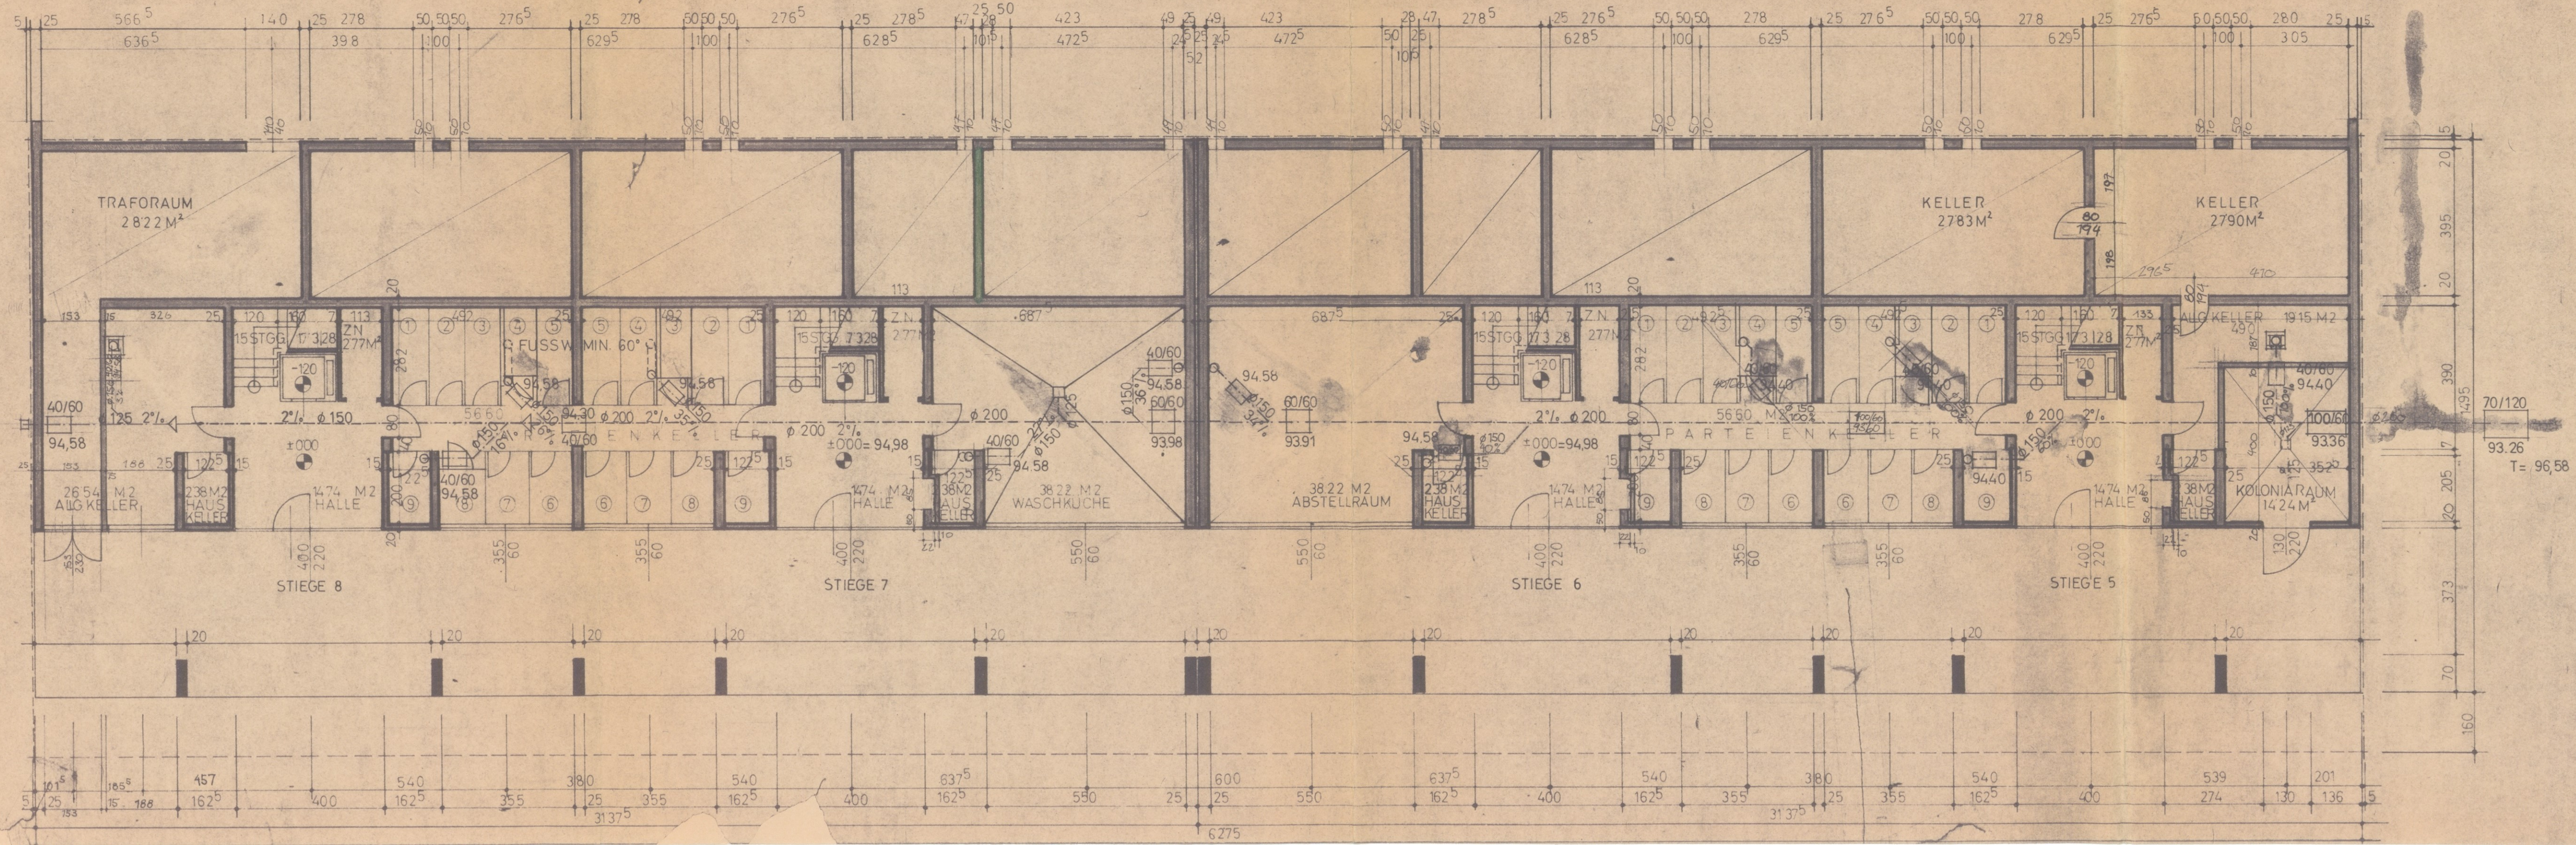

LEGENDE:

- STAMPFBEON
- STAHLBETON
- ZIEGELMAUERWERK
- ZWISCHENWANDSTEINE
- BESTAND